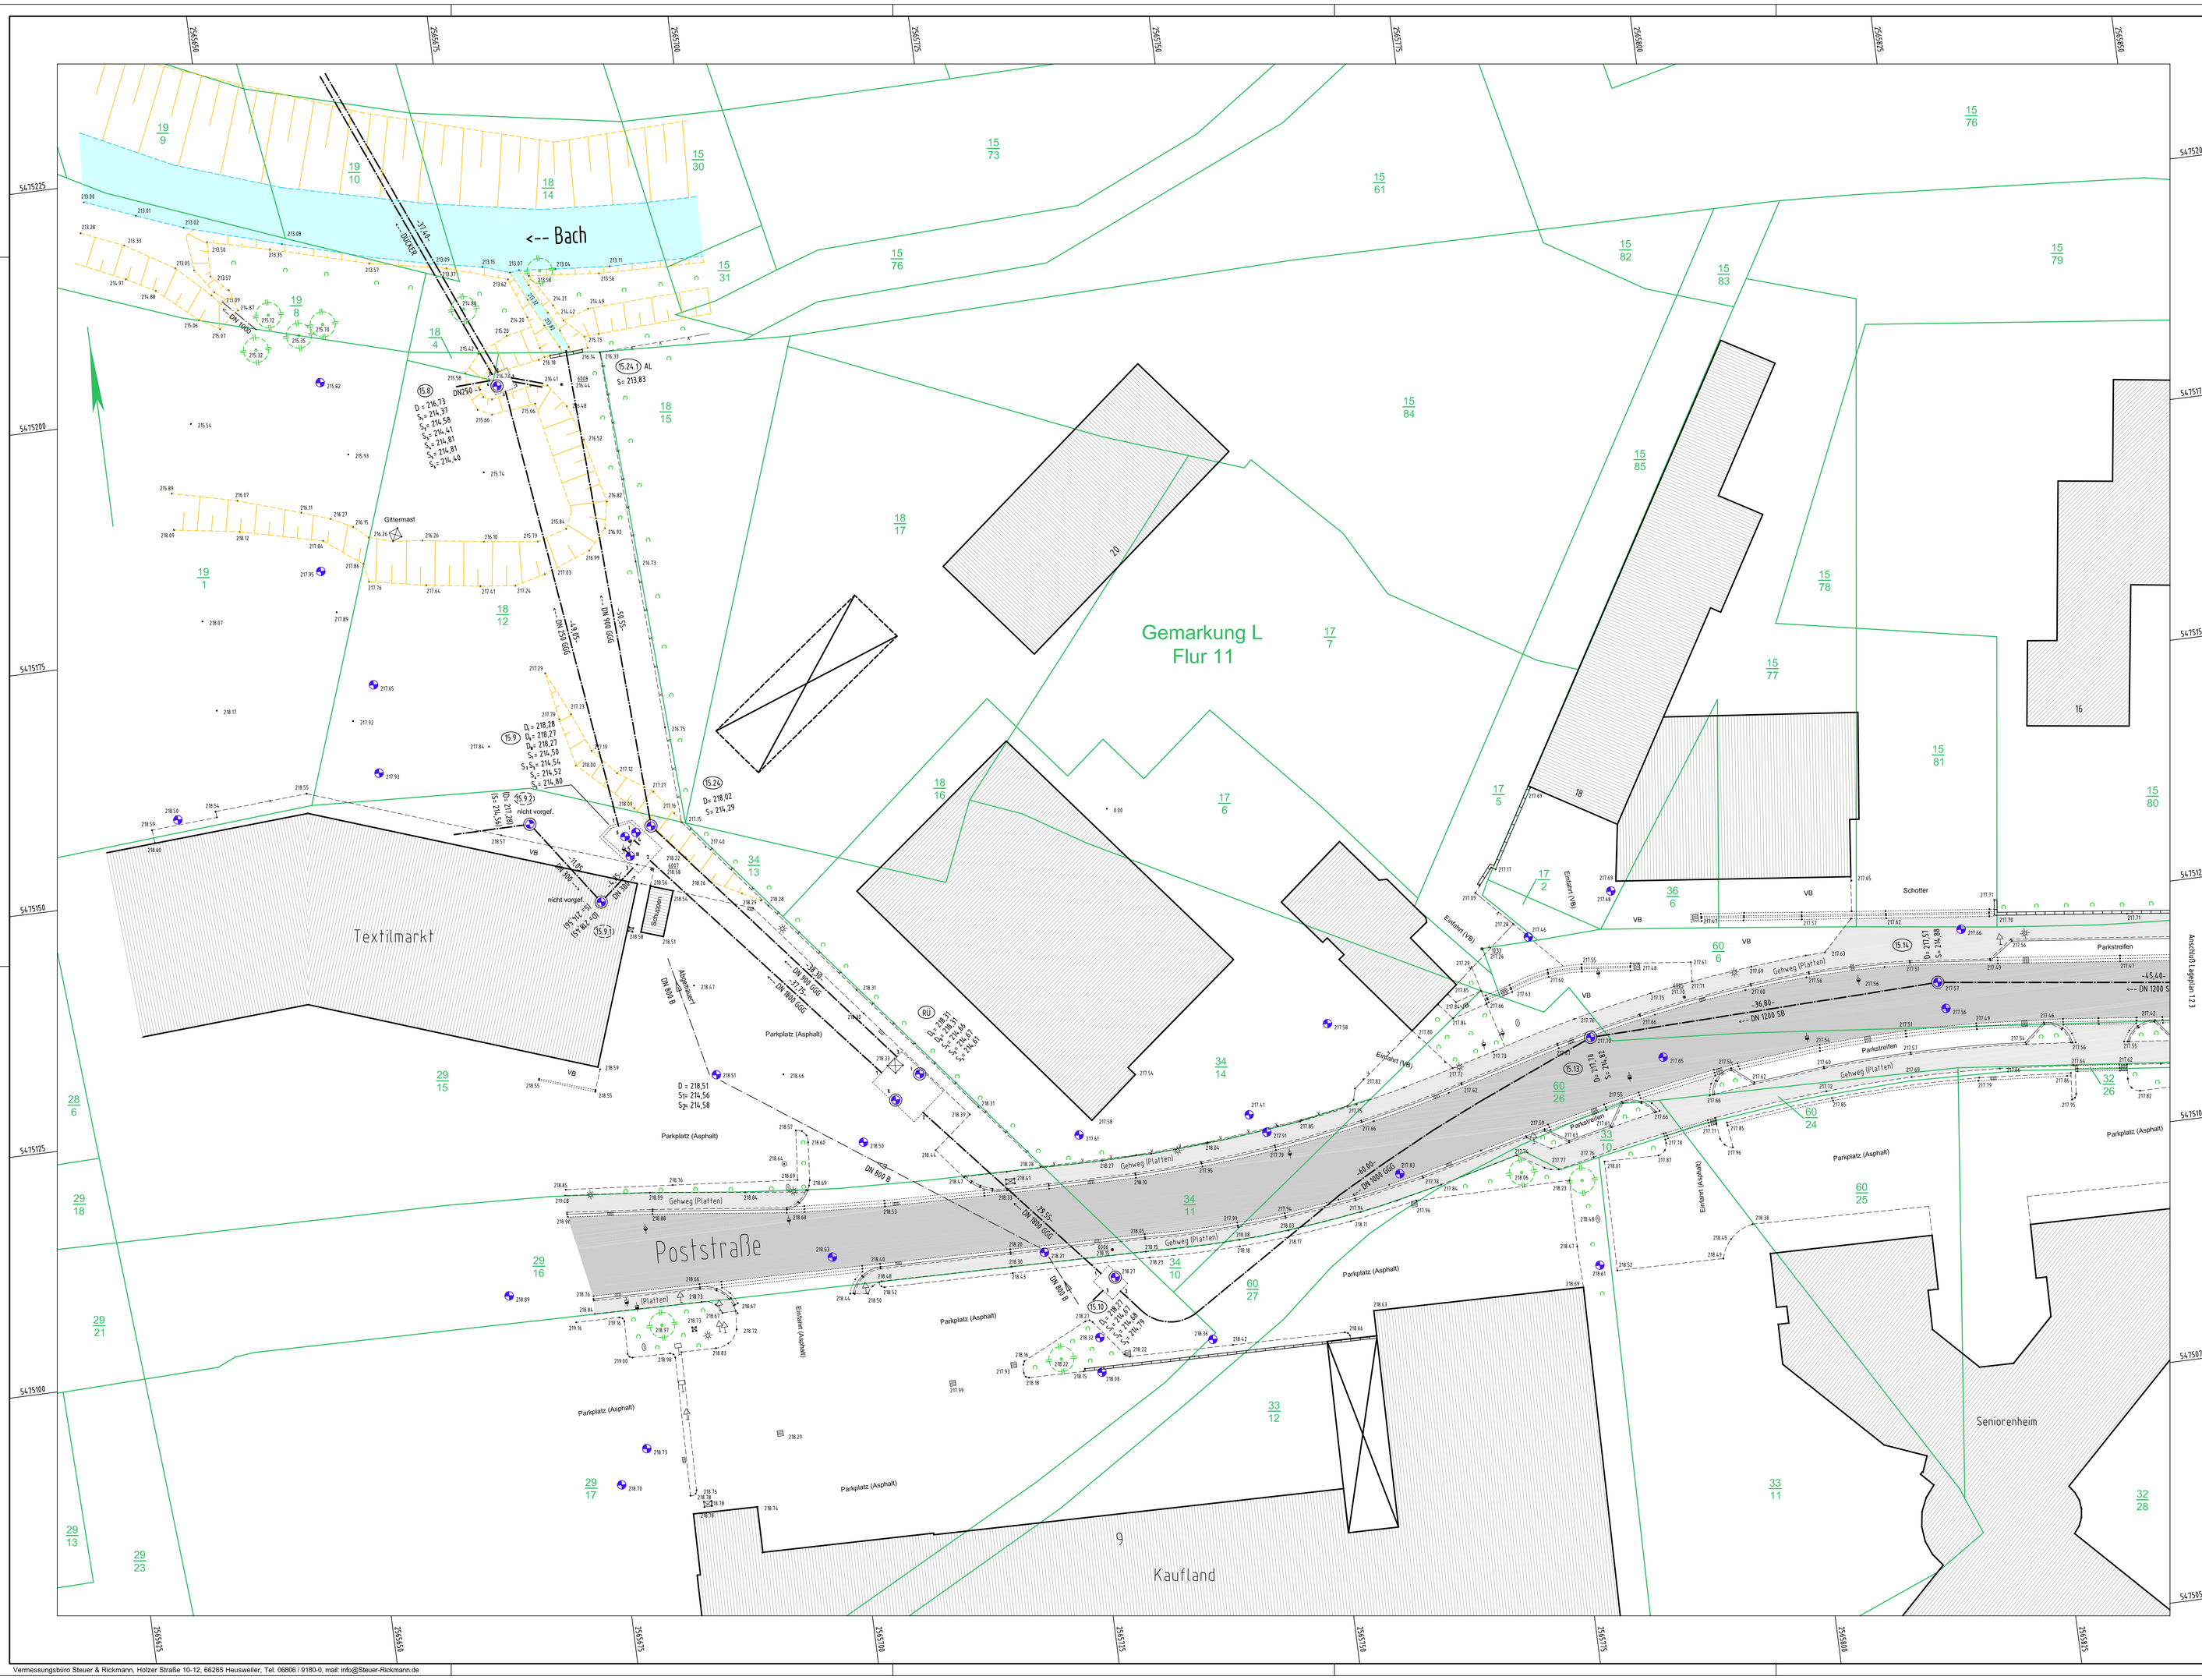

Legende:

- = Kanaldeckel, Schacht
- = Lichtschacht
- = Straßeneinlauf
- = Hydrant
- = Wasserschieber
- = Gasschieber
- = Laterne
- = Hecke
- = Verkehrsschild
- = Elektro-Kasten
- = Wiese
- = Laubbaum Nadelbaum =
- = Treppe
- = Beton-Mast
- = Holz-Mast
- = Gassichtmast
- = Wald,Bewuchs,Tanne
- = Stahlgittermast

Anmerkung:
Lagesystem: Gauß-Krüger
Höhensystem: DHHN'85
Höhenanschluß: Niv.P. 6507/116
Darstellung des Katasters durch die Digitale Flurkarte des LKVK. Den aus der Digitalen Karte entnommenen Koordinaten bzw. Maßen kann nur die Qualitätsstufe "Präsentationskoordinaten" zugestanden werden.
Datenquelle: LKVK (Kontrollnummer 070412-2964)

ALK-Daten (Digitale Flurkarte), Stand 04/2007

Datum:	Änderung:	bearb.	gepr.
11.01.2008	Sohlhöhen & Haltungen aktualisiert	S&R, PA	S&R, RT

Saarbrücken, den

Abwasseranlage
Musterhausen

Nr.
466

Bearbeiter:
Dipl.-Ing. Martin Steuer
Dipl.-Ing. Thomas Rickmann
Vermessungsassessoren
Öffentlich bestellte Vermessungsingenieure
Holzer Straße 10-12 Tel.: 06806 / 9180-0
66265 Heusweiler Fax: 06806 / 9180-30
mail : info@Steuer-Rickmann.de

Aufn.: 04/ | Aufn.: PA | Plan: PA | gepr.: RT

Plan erstellt: Heusweiler, den 16.04.2007

Projekt
Hauptsammler

Anlage
Blatt
1.2.2

Planinhalt
Bestandsplan

Maßstab
1:250

Plan-Nr.

Blattgröße

04/510

Vermessungsbüro Steuer & Rickmann, Holzer Straße 10-12, 66265 Heusweiler, Tel. 06806 / 9180-0, mail: info@Steuer-Rickmann.de